

PROFILLO DEL FONDO E DELLA CONDOTTA	SCALA LUNGHEZZE 1:250	SCALA VERTICALE 1:50	
PROGRESSIVA (km)	0.000	0.100	0.200
ELEVAZIONE (m)	62.0	63.0	64.0
	65.0	66.0	67.0
	68.0		

PROGRESSIVA (km)	0	12	24	36	48	60	72	84	96	108	120	132	144	156	168	180	192	204

POINT	EST	NORD	COORDINATE	LATITUDE	LONGITUDE	PROZ.	QUAD.	ALTEZZA	INCLINAZ.

NOTE


- 1) L1E1: LINEA CONDOTTA SUBLACIALE PER IL TRACCATO ASBUII I CONDOTTE SUBLACIALI TOSCOLOANO TORRI.

LEGENDA PLANIMETRIA

- LINEA CONDOTTA ASBUII
- PROGRESSIVA CHILOMETRICA
- AREA DI PROTEZIONE DI RESIDUATI BELLO

LEGENDA PROFILO


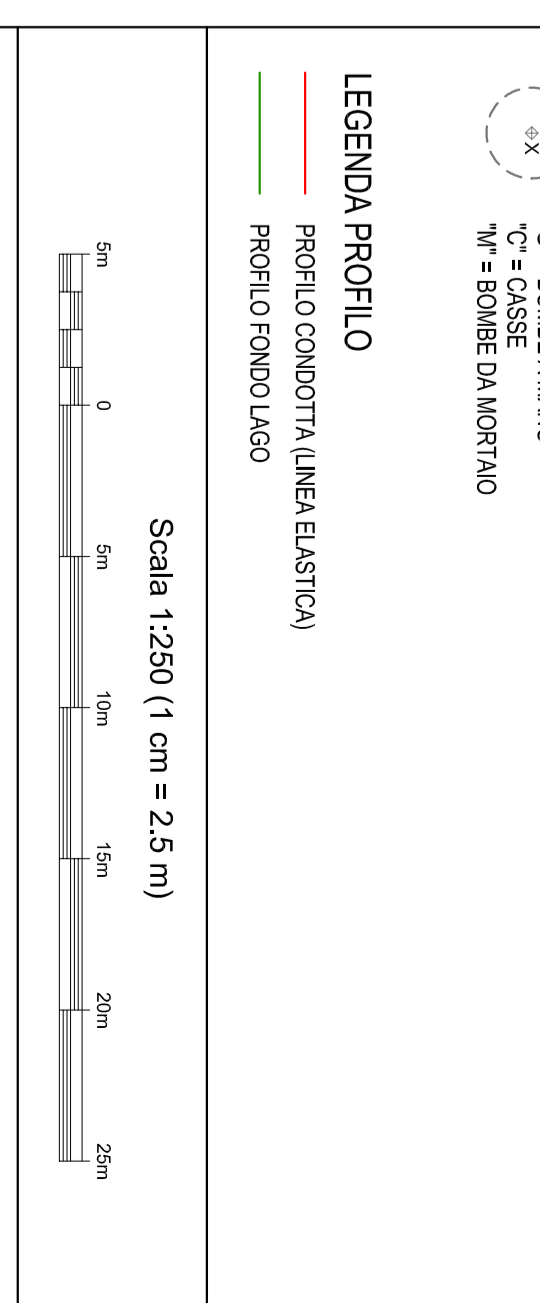

Garra Uno Spa

CONDOTTE SUBLACIALI
TOSCOLOANO MADERNO - TORRI DEL BENACO

VERIFICA STATO CONSERVAZIONE CONDOTTE

Completare:

Via Bello Beldoni 70 - 38060 Pergine Val Garda (TN)
Tel. 0309959401 - Email: info@proteobiopec-garrafino.it

Dot. Ing. Graziano Falappa

PROGETTISTA

Ing. Stefano Falappa

DIRETTORE TECNICO

Ing. Mauro Giacomelli

RILIEVO "AS-BUILT"

DELLE CONDOTTE SUBLACIALI

DA PK 0+000 A PK 0+200

Scale 1:250